


ETW 2000 Stockerau, Weg zur Marienhöhe 4 – ObjNr. 2424/1825

Grundrisspläne (Bestandsplan) Wohnungen DG, Top 7 - 8

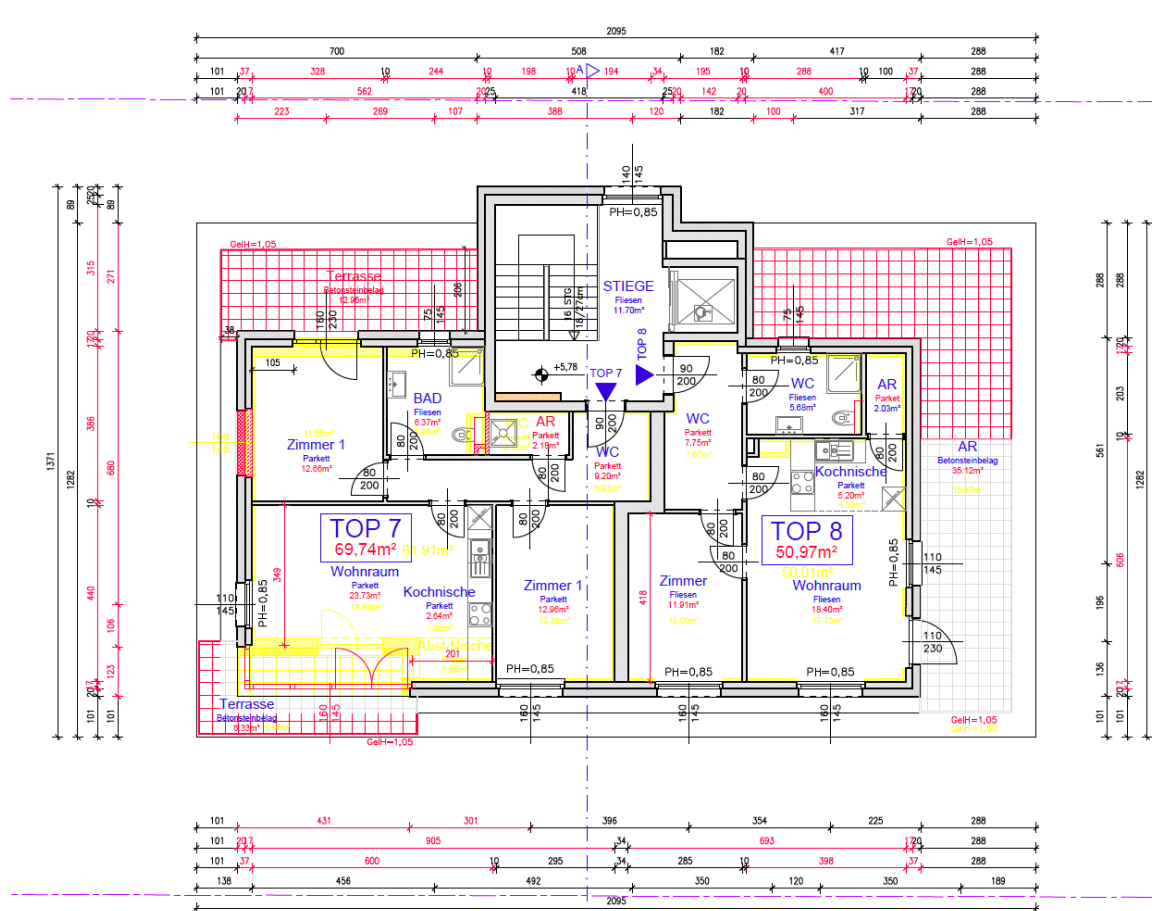

GRUNDRISS STAFFELGESCHOSS