bestandsplan A3

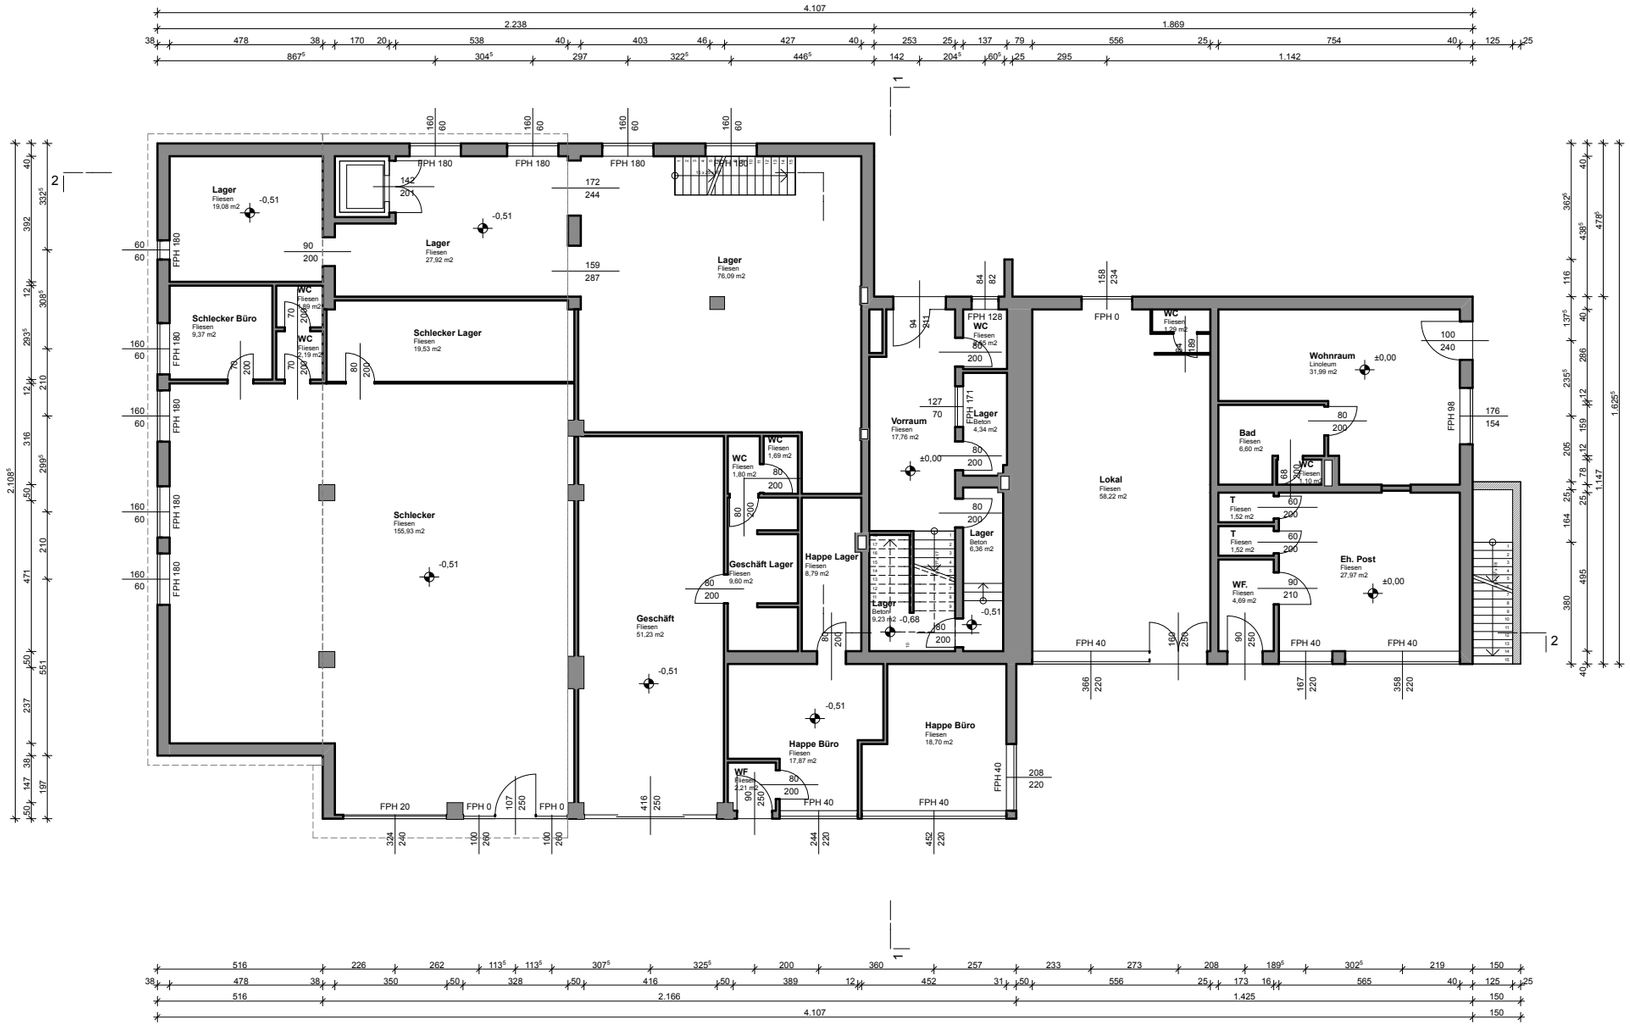

0. EG 1:200

achtung naturmasse nehmen !

Bestandsplanung Haus Pinteritsch in Schiefling

auen-süduferstrasse 159
9220 velden

+43 4274 90800
office@diexerbau.at

diexer bau gmbh